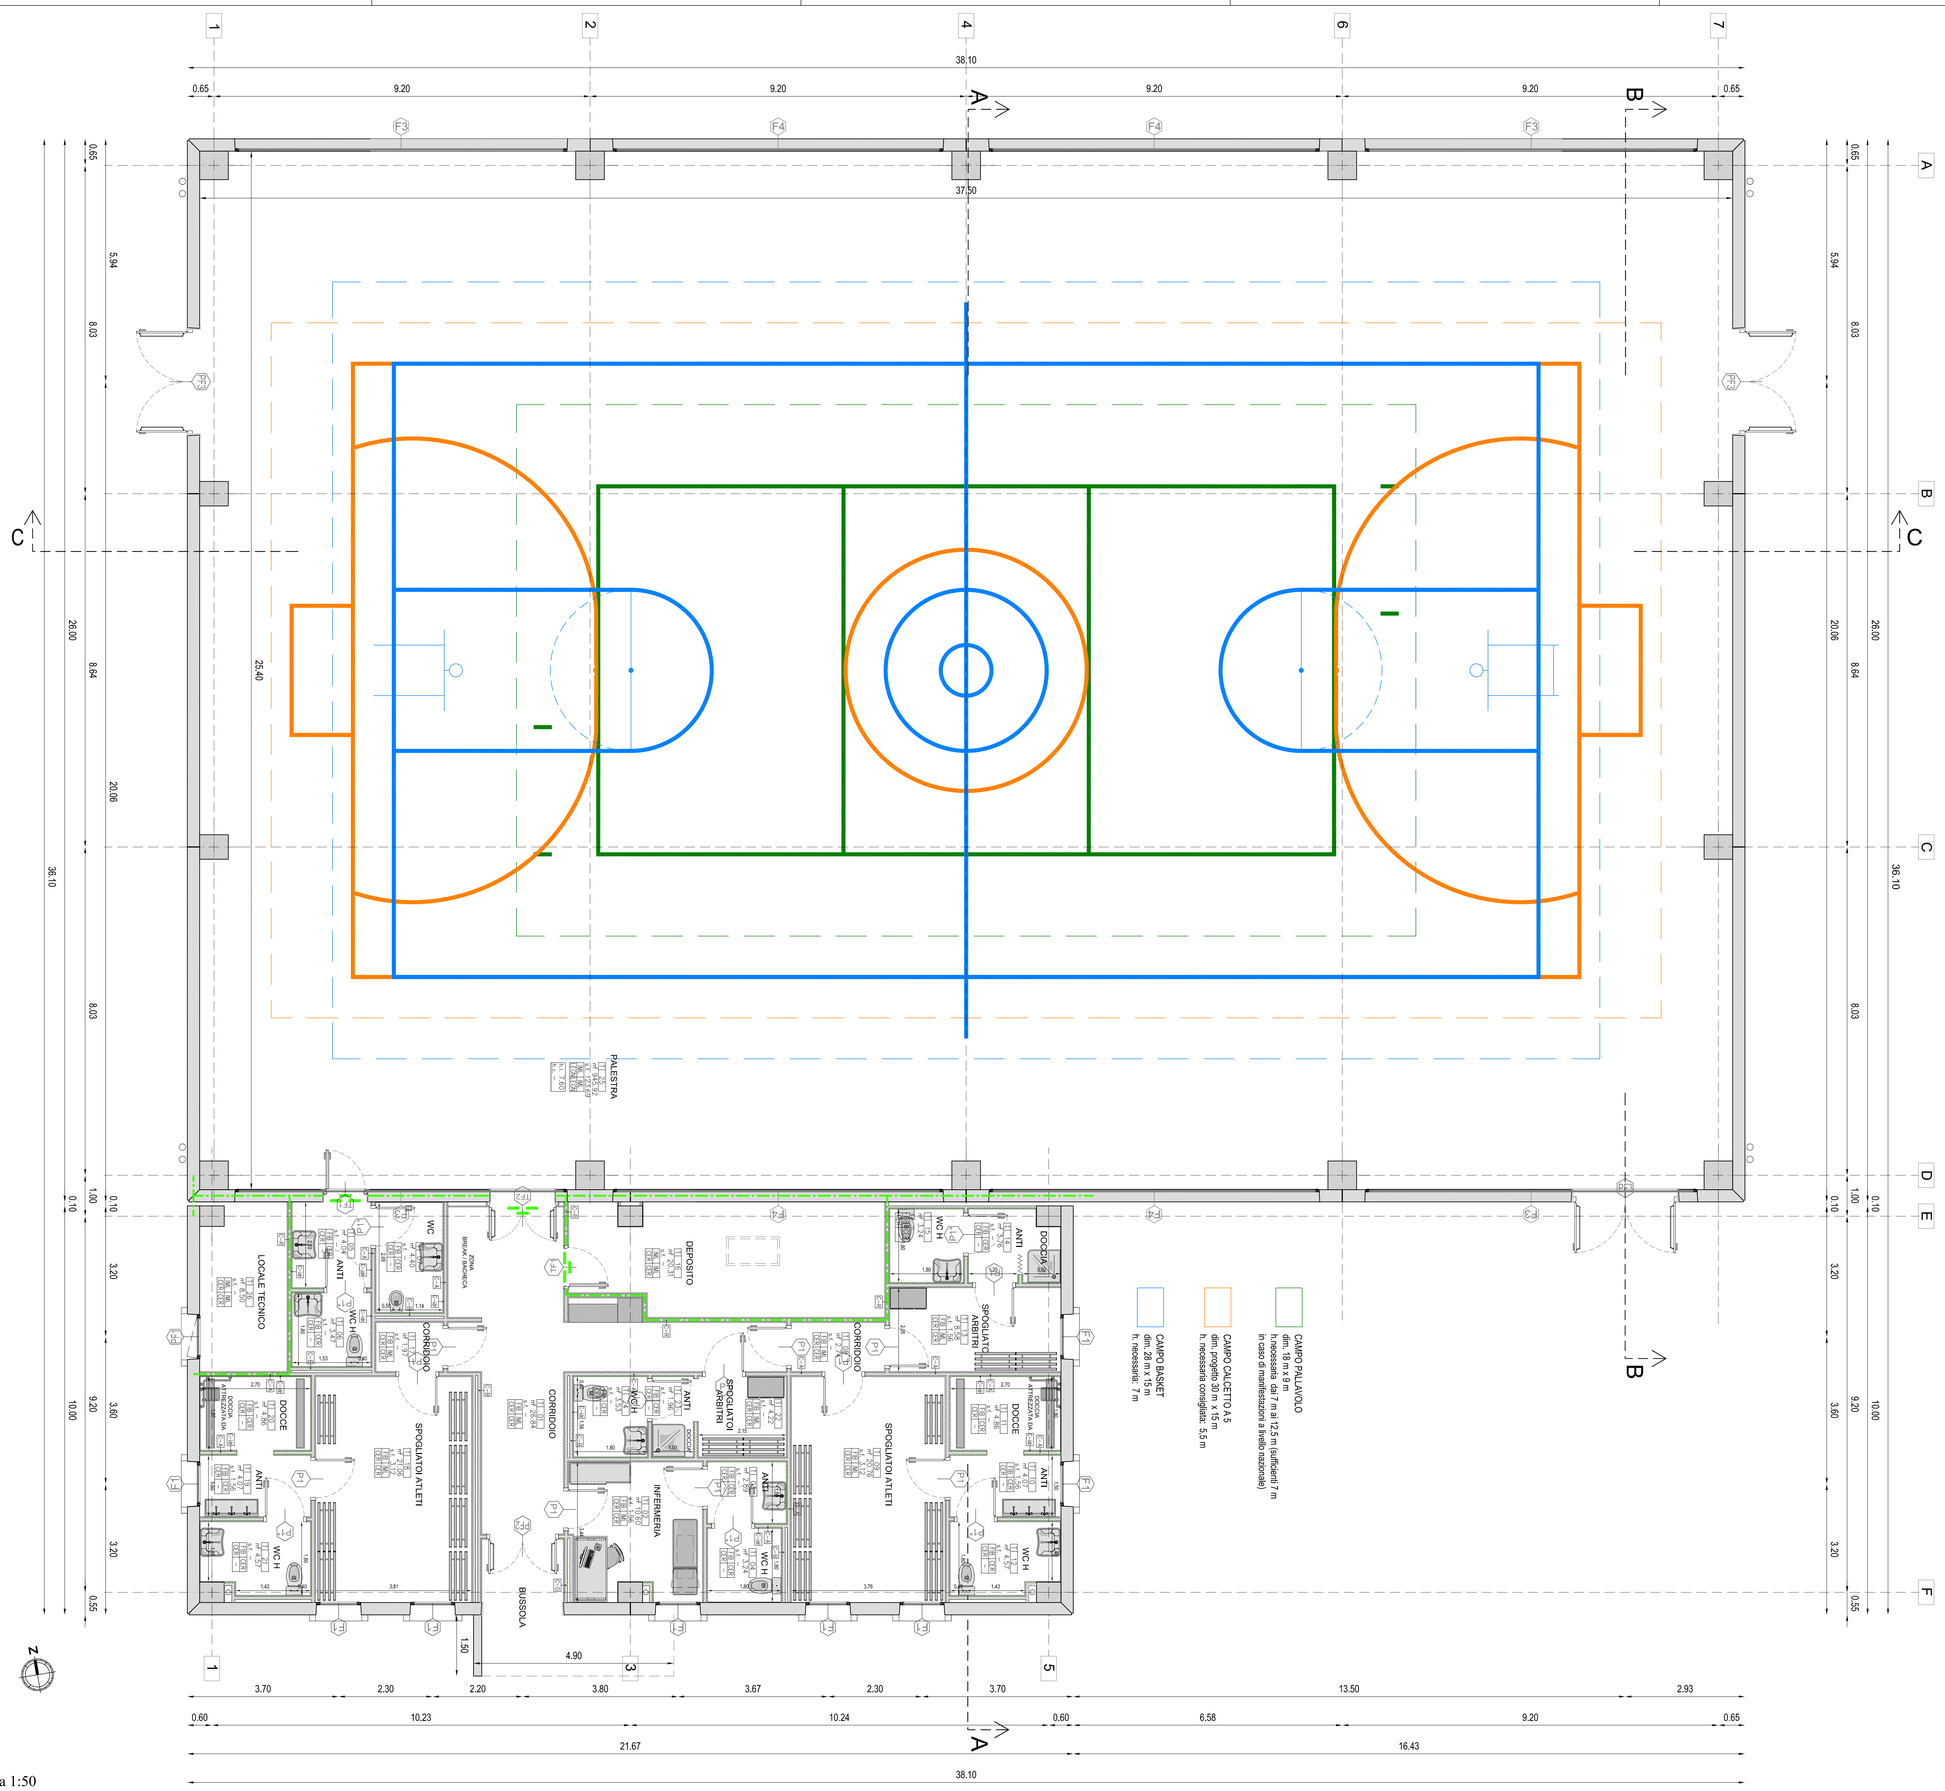

Scala 1:50

LEGENDA PARETI

PARETI	
CODICE	DESCRIZIONE
C - A	SPESSORE PARETE: 125mm STRUTTURA METALLICA: 75mm (interasse:600mm) FIBROGESSO (sp.lastra 12.5mm) (1 + 1) standard:interno CARTONGESSO (sp.lastra 12.5mm) (1 + 1) standard:esterno ISOLAMENTO: LANA FIBRA DI VETRO sp. 80mm
C - B	SPESSORE PARETE: 250mm STRUTTURA METALLICA: 75 + 75mm (interasse:600mm) FIBROGESSO (sp.lastra 12.5mm) (1 + 1) standard:interno CARTONGESSO (sp.lastra 12.5mm) (1 + 1) standard:esterno ISOLAMENTO: LANA FIBRA DI VETRO sp. 80mm
C - C	SPESSORE CONTROPARETE: 75mm STRUTTURA METALLICA: 50mm (interasse:600mm) FIBROGESSO (sp.lastra 12.5mm): (1) standard:interno CARTONGESSO (sp.lastra 12.5mm): (1) standard:esterno ISOLAMENTO: LANA FIBRA DI VETRO sp. 40mm
C - D	SPESSORE PARETE: 100mm STRUTTURA METALLICA: 75mm (interasse:600mm) FIBROGESSO (sp.lastra 12.5mm) (1 + 1) standard:interno CARTONGESSO (sp.lastra 12.5mm): (1) lato "acquaporrell" esterno (1 + 1) standard:interno ISOLAMENTO: LANA FIBRA DI VETRO sp. 60mm
C - E	CARTONGESSO (sp.lastra 12.5mm): (1) standard:incollata
C - R	SPESSORE PARETE: 125mm STRUTTURA METALLICA: 75mm (interasse:600mm) FIBROGESSO (sp.lastra 12.5mm) (1 + 1) standard:interno CARTONGESSO (sp.lastra 12.5mm) (1 + 1) standard:esterno ISOLAMENTO: LANA DI VETRO sp. 80mm 100Kg/mc
C-cp	Sovrappreezo per LASTRA IDROREPELLENTE (sp.lastra 12.5mm)
C-cl0	Sovrappreezo per LASTRA CLASSE 0 (sp.lastra 12.5mm)
A - A	CEMENTO ARMATO (sp. ;quotato su progetto strutturale)
L - A	MURATURA IN BLOCCHI FERMICI (sp.;quotato sull'elaborato)
M - A	MURATURA IN BILICATI REI 180 sp. ~20 cm.
INT - A	INTONACO ESTERNO

LEGENDA FINITURE

SOFFITTO / CONTROSOFFITTO	
CODICE	DESCRIZIONE
IML	EPOXITURA MURALE LAVABILE
FIB	CONTROSOFFITTO FIBRA MINERALE
IRO	CONTROSOFFITTO REI 120
COR	CONTROSOFFITTO SISTEMA CORRIDOIO

PARETI	
CODICE	DESCRIZIONE
CER	CERAMICA SMALTATA
IML	EPOXITURA MURALE LAVABILE

PAVIMENTO	
CODICE	DESCRIZIONE
CER	CERAMICA PRESSATA SMALTATA
LEGN	PAVIMENTO IN LEGNO PER PALESTRA
IND.	PAVIMENTO INDUSTRIALE

ZOCCOLINO	
CODICE	DESCRIZIONE
CER	BATTIBORDO CERAMICA PRESSATA SMALTATA
LEGN	BATTIBORDO IN LEGNO
ALL	ALLUMINIO

TABELLA FINITURE

LEGENDA

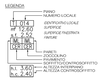

PIANO
0 = TERRA

Regione Emilia-Romagna

Ricostruzione Sisma 2012
Palestre scolastiche temporanee

Lotto n° 19

Comune di Mirandola (MO)
PALESTRA

AS-BUILT

EDAH PV	Pianta piano terra	02

IMPRESA MANDATARIA

aeC costruzioni — la formula che innova

AeC Costruzioni
Sede legale: Modena - Via Finzi, 597
Sede amm.va e operativa:San Possidonio (Mo) - Via per Mirandola, 70
Cod. Fisc. 0141220366
P.IVA:01412220366
Telefono:0535 22264
Fax:0535 410469
e-mail:info@aec.aeccostruzioni.com
internet:www.aeccostruzioni.com

IMPRESA MANDANTE

F.lli Pilati — Impianti tecnologici

F.lli Pilati srl
Via degli Ortorelli, 30/32- 41013 Castelfranco Emilia (MO)
Tel. 059 925870 - Fax 059 921282
www.pilatis.it - info@pilatis.it


Responsabile del coordinamento e dell'integrazione tra le varie prestazioni specialistiche
Coordinatore della sicurezza in fase di progettazione

Ing. Bruno Moratelli
Iscritto all'ordine degli ingegneri di Trento al n°1275

ORDINE DEGLI INGEGNERI DELLA PROVINCIA DI TRENTO
BRUNO MORATELLI
Ingegneri civile e ambientale, industriale e dell'informazione
Iscritto al N° 1275 d'Albo Sezione A degli Ingegneri

PROGETTAZIONE OPERE ARCHITETTONICHE
PROGETTAZIONE ACUSTICA
PROGETTAZIONE STRUTTURALE
PROGETTAZIONE TERMOMECCANICA
PROGETTAZIONE IMPIANTI ELETTRICI E SPECIALI
PROGETTAZIONE PREVENZIONE E INCENDI

saiTre

Società Architetti e Ingegneri Trento
via Muredel 78, 38122 Trento
Telefono: 0461 933694
Fax: 0461 396352
e-mail: info@saitre.it
internet: www.saitre.it

saiTre s.r.l.
società architetti e ingegneri trento
TRENTO (TN) - Via Muredel, 78
Tel. 0461. 933694 - Fax 0461. 396352
Cod. fisc. 0 2 9 3 1 8 2 0 2 3 0
Partita IVA 0 1 1 8 5 4 8 0 2 2 3

Direttore Lavori

Ing. Antonio Ligori
FINANZIARIA BOLOGNA METROPOLITANA S.p.A.
Piazza Costituzione, S/c - 40128 Bologna
Telefono: 051 4151011
Fax: 051 372355
e-mail: antonio.ligori@fbmspa.eu

R.U.P.
Responsabile Unico del Procedimento

Ing. Manuela Manenti
Regione Emilia-Romagna
Struttura Tecnica Commissario Delegato
Viale Aldo Moro n. 64 - 40127 Bologna
Telefono: 051 5278331

REV.	DATA
L	31.10.2013